


- Türe-Nummer**
- Abdichtung
  - CNS-Rahmen siehe separate Dokumentation
  - Kappendecke
  - Stampfbeton
  - Stahl
  - Dämmung
  - Stahlbeton
  - Kunststein
  - Mauerwerk



**smarch - MATHYS & STÜCHELI GmbH** | ARCHITECTEN ETH BSA  
 Büro Bern | Neugasse 41 | 3011 Bern | Tel 031 312 96 00 | us@smarch.ch  
 Büro Zürich | Kasernenstrasse 19 | 8004 Zürich | Tel 043 243 81 34

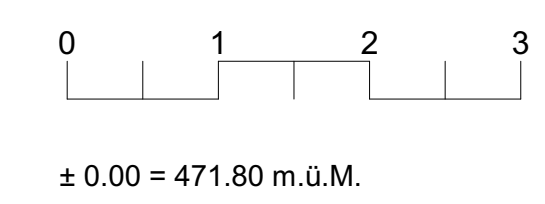

Plan: <b>Revisionsplan Erdgeschoss</b>	Planpaket: <b>Grundrisse</b>
Messstab: <b>1:50</b>	Projekt: Umbau und Sanierung denkmalgeschützte Energiezentrale Bätterkinden Regionalverkehr Bern-Solothurn I Tiefenaustrasse 2 I 3048 Worblaufen
Plannummer / File: <b>101</b>	Datum: 30-11-20 gezeichnet: jc geändert: Format: 84,1 x 59,4